


**FOURNIER  
DRAINAGE SA**

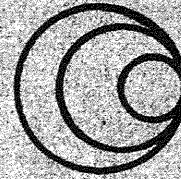

DRAINAGE ASSAINISSEMENT IRRIGATION I.P.  
AGENCE NORD-PICARDIE  
Route de Coquelles à SANGATTE  
62231 COQUELLES Tél. (21) 82.00.61

# DRAINAGE

## PLAN DE RECOLEMENT

Département de la Somme

### ASSOCIATION FONCIÈRE de REMEMBREMENT


DE LIHONS

Section ZR

DIRECTION DES TRAVAUX

DIRECTION DÉPARTEMENTALE DE L'AGRICULTURE de la SOMME Service de l'Aménagement  
Hydraulique, Centre Administratif Départemental - Boulevard du Port - 80039 AMIENS Cedex Tél. (22) 91.15.15

Date d'exécution	Echelle	Matériaux	Drains	Écartement
SEPT./OCT. 1984	1/2000	N.Y.C. amèle	Ø 50 et Ø 45	10 et 12 mètres

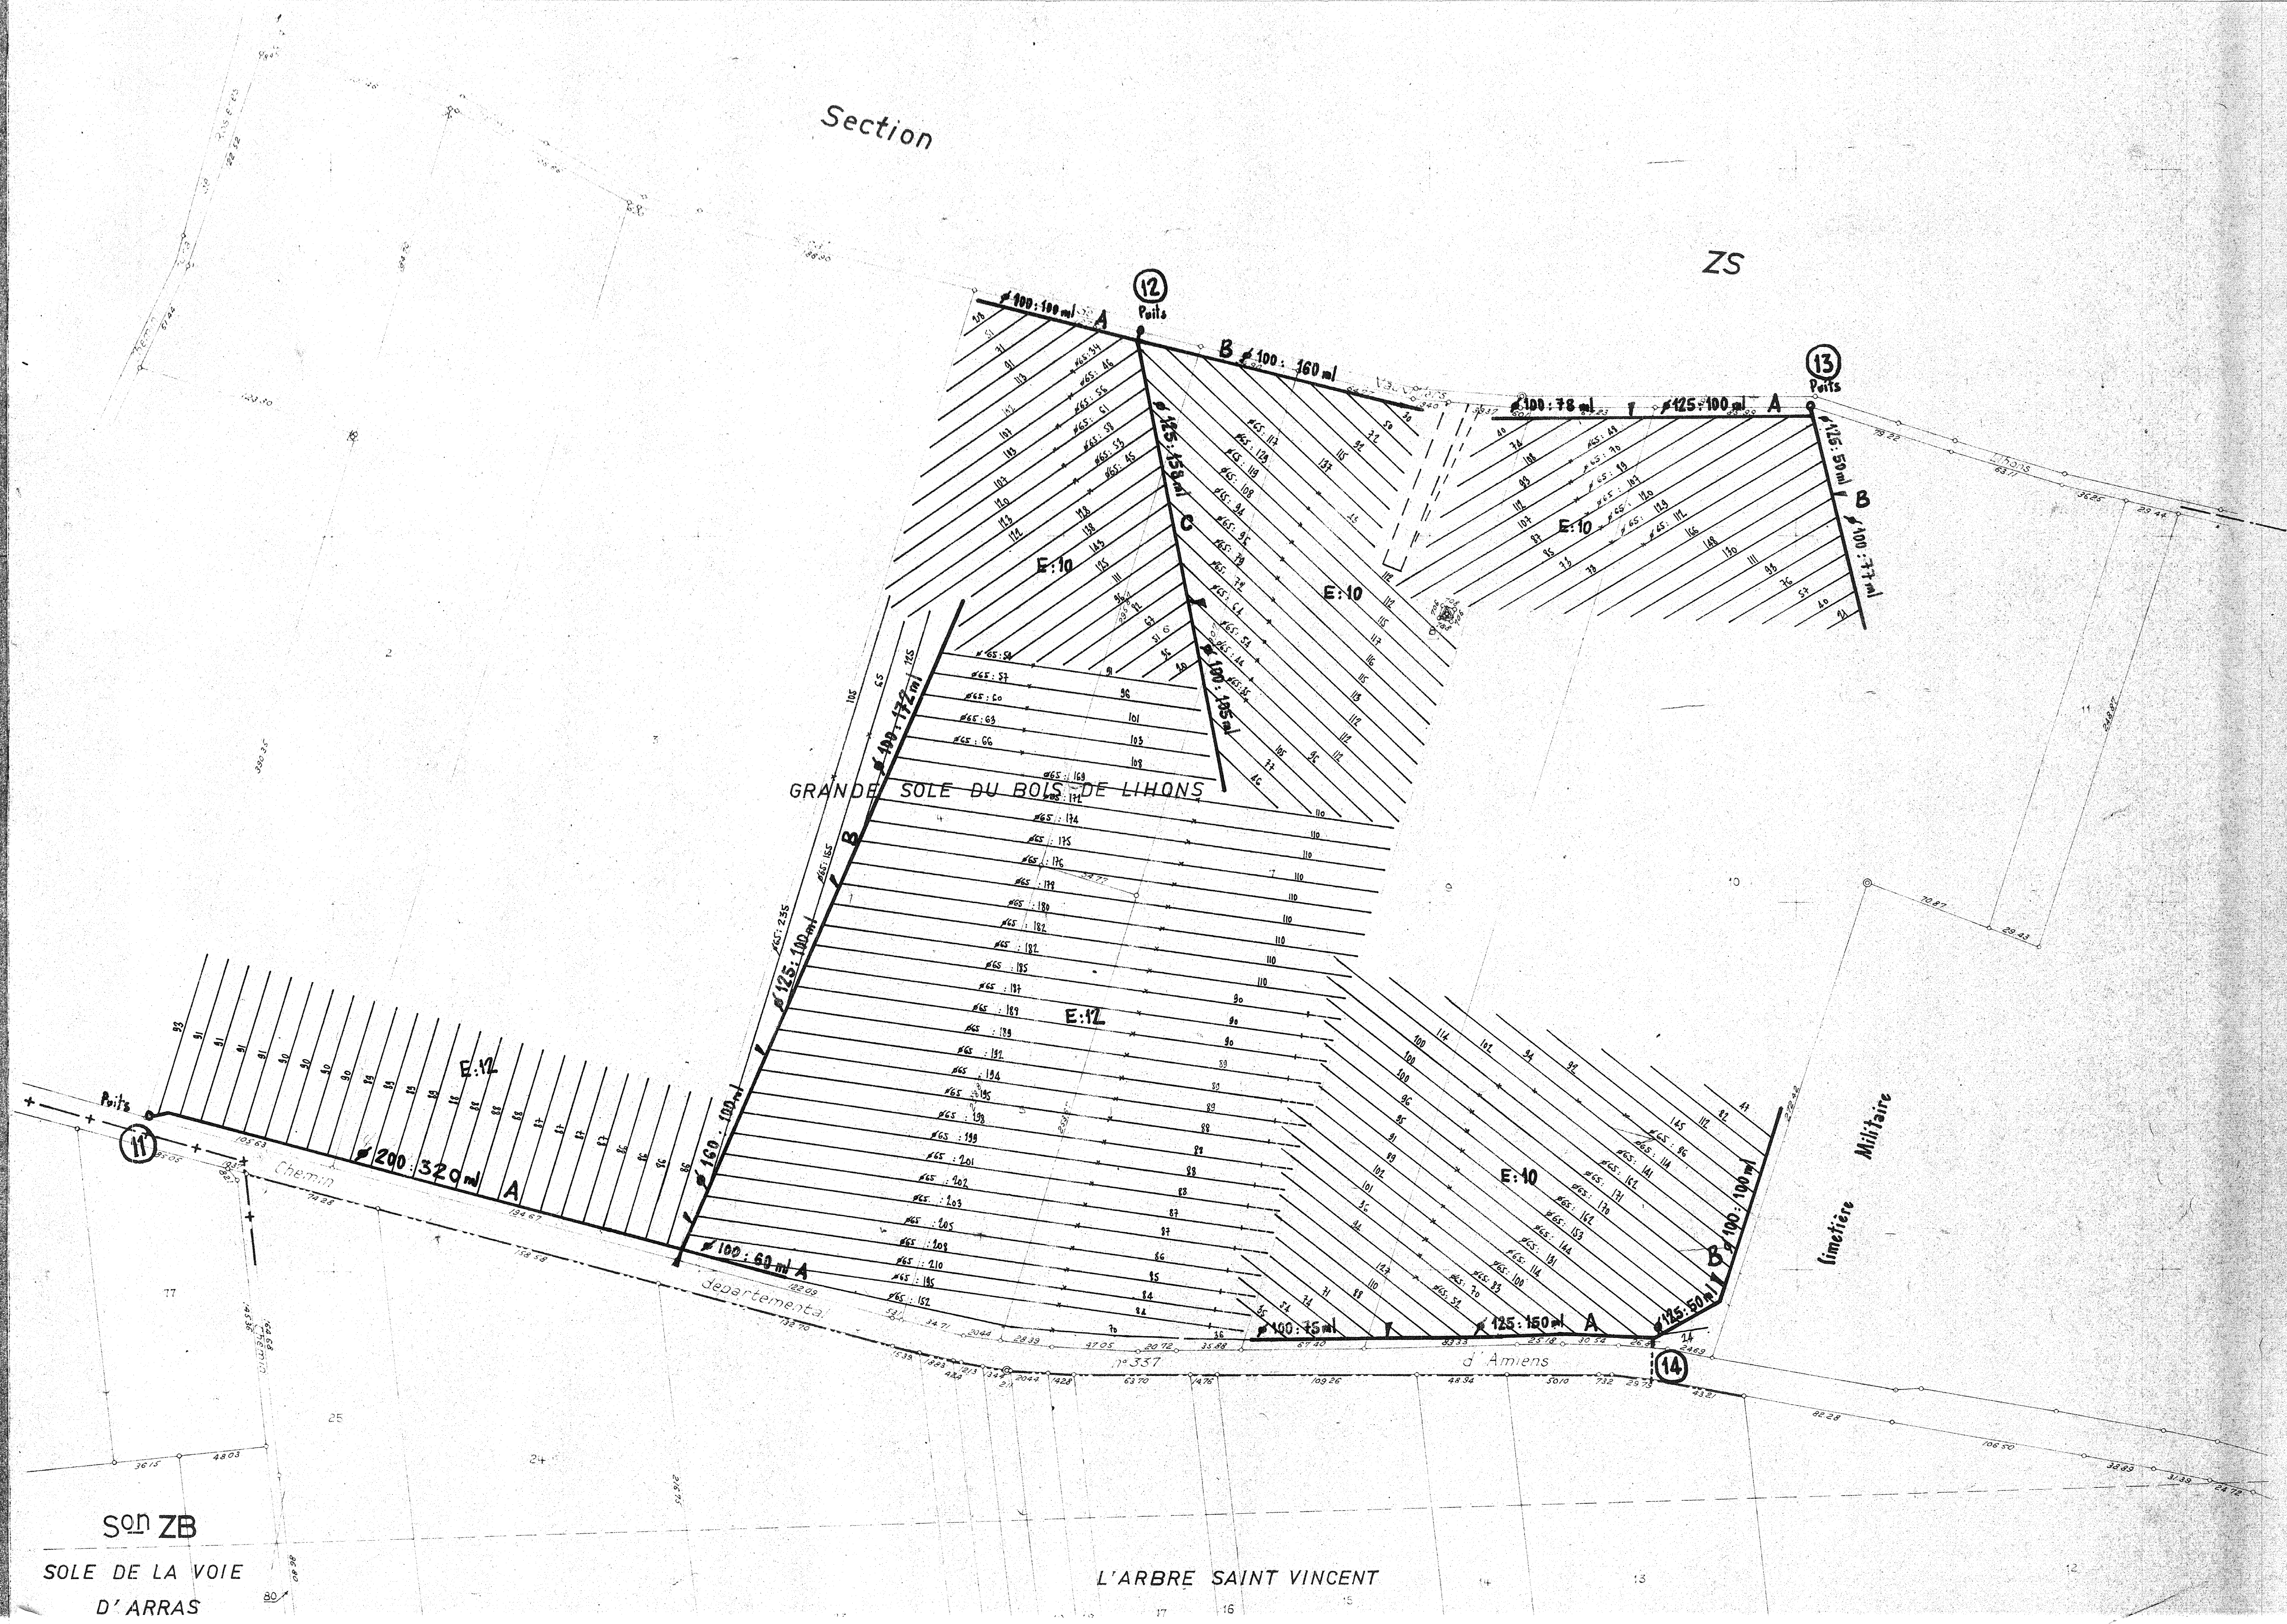

son ZB

SOLE DE LA VOIE  
D'ARRAS

L'ARBRE SAINT VINCENT