CANIVET-HENNEBIQUE S.A.

DRAINAGE ET TRAVAUX HYDRAULIQUES AGRICOLES

ASSOCIATION FONCIERE DE LIHONS

DRAINAGE

PLAN DE RECOLEMENT SECTION ZN

ECHELLE 1/2000

OCT - NOV. 1984

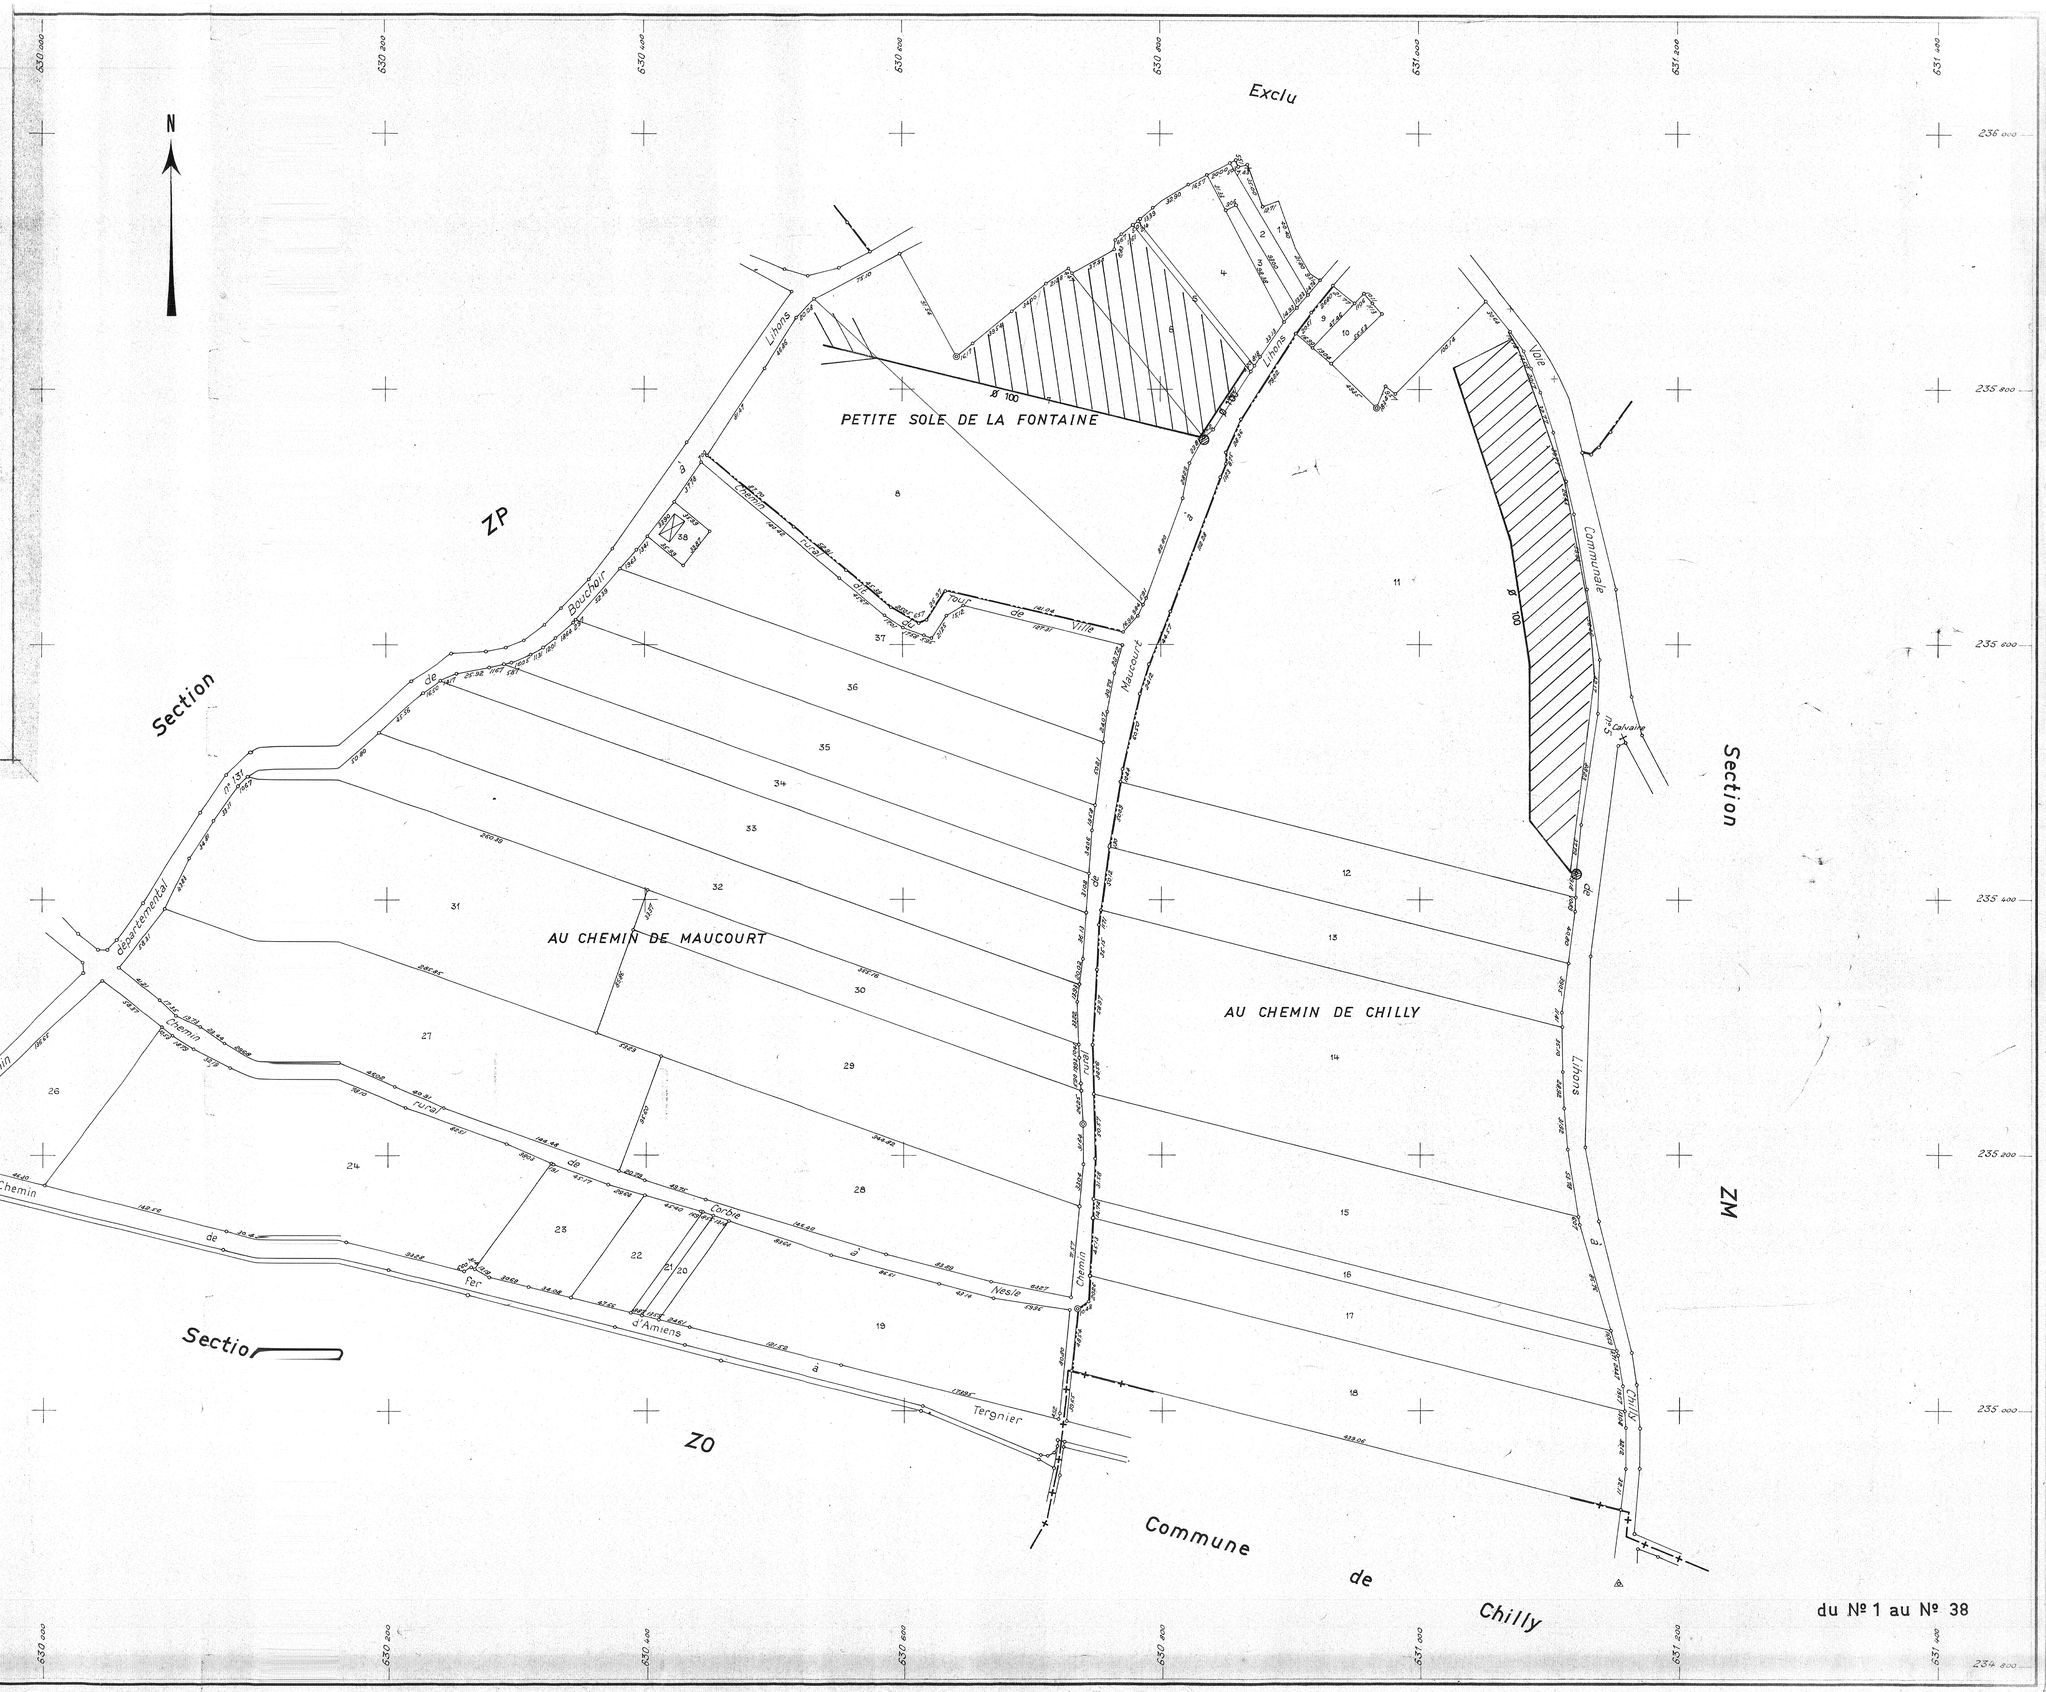

du N° 1 au N° 38